Akt: Skab nr.
(udfyldes af dommerkontoret)

Anmelder:

LANDINSPEKTØRGÅRDEN
Håndværkervej 6
8600 Silkeborg
Telefon 06-82 16 88

09.04.87. 07550

DEKLARATION OM NATURGASANLÆG

KOMMUNE: Silkeborg

FORDELINGSLEDNING NR.: 540

I henhold til lov nr. 258 om varmeforsyning af 8. juni 1979 og under anvendelse af procedureregler i lov om offentlige veje, jf. Ministeriet for offentlige arbejders lovbekendtgørelse nr. 585 af 2o. november 1975 med senere ændringer, har kommunalbestyrelsen ved ekspropriation pålagt nedenstående ejendomme de anførte servitutter om naturgasanlæg. Ledningsplaceringen på de berørte ejendomme, er vist på de nedennævnte vedhæftede tinglysningsrids.

MATRIKELNUMMERFORTEGNELSE

Følgende ejendomme er omfattet af kommunalbestyrelsens ekspropriationsbeslutning af 9. sept. 85 :

| Lb.nr. | Matrikelbetegnelse | Servitut | Sikkerhedszone | Tinglysningsrids |
|---|---|---|---|---|
| 743 | | | | 540-743-T |
| | Balle By, Balle | | | |
| 106 | 15g | F-2 ,F-3 | 2 x 1,5 m | F-201-A<br>F-213-A |
| 114 | 11a | F-2 | | F-213-A |
| 118 | 10a | F-2 | | F-213-A |
| 206 | 13b | F-2,F-3 | 2x1,5 m | F-201-A |
| 210 | 27 | F-2 ,F-3 | 2 x 1,5 m | F-201-A |

Justitsministeriets genpartipapir
Jypa A/S Viby J
1375

| Lb.nr. | Matrikelbetegnelse | Servitut | Sikkerhedszone | Tinglysningsrids |
|---|---|---|---|---|
| | Øster Bording By, Balle | | | |
| 210 | 1by | F-2,F-3 | 2 x 1,5 m | F-201 |
| 228 | 1av | F-2,F-3 | 2 x 1,5 m | F-201 |
| 234 | 5a | F-2,F-3 | 2 x 1,5 m | F-201 |
| 240 | 5c | F-2,F-3 | 2 x 1,5 m | F-201 |
| 242 | 4d | F-2,F-3 | 2 x 1,5 m | F-201 |
| | Hvinningdal By, Balle | | | |
| 256 | 9a | F-2,F-3 | 2 x 1,5 m | F-203 |
| 262 | 3a | F-2,F-3 | 2 x 1,5 m | F-203 |
| 264 | 4af | F-2,F-3 | 2 x 1,5 m | F-201 |
| | Øster Bording By, Balle | | | |
| 264 | 1d | F-2,F-3 | 2 x 1,5 m | F-201 |
| | Hvinningdal By, Balle | | | |
| 280 | 1a | F-2,F-3 | 2 x 1,5 m | F-203 |
| | Funder By, Funder | | | |
| 282 | 17a | F-2,F-3 | 2 x 1,5 m | F-203 |
| | Hvinningdal By, Balle | | | |
| 284 | 6e | F-2,F-3 | 2 x 1,5 m | F-203 |
| 286 | 13e | F-2,F-3 | 2 x 1,5 m | F-203 |
| 288 | 11b | F-2,F-3 | 2 x 1,5 m | F-203 |
| 294 | 13d | F-2,F-3 | 2 x 1,5 m | F-203 |
| 296 | 11p | F-2,F-3 | 2 x 1,5 m | F-203 |
| | Funder By, Funder | | | |
| 312 | 17b | F-2,F-3 | 2 x 1,5 m | F-203 |
| 316 | 16a | F-2,F-3 | 2 x 1,5 m | F-203 |
| 320 | 16d | F-2,F-3 | 2 x 1,5 m | F-203 |
| 324 | 12f | F-2,F-3 | 2 x 1,5 m | F-203 |
| 334 | 11c, 11h | F-2,F-3 | 2 x 1,5 m | F-203,F-205 |
| 356 | 8c | F-2,F-3 | 2 x 1,5 m | F-205 |
| 360 | 8ae | F-2,F-3 | 2 x 1,5 m | F-205 |
| 362 | 9d, 9ae | F-2,F-3 | 2 x 1,5 m | F-205 |

Akt: Skab nr.
(udfyldes af dommerkontoret)

| Lb.nr. | Matrikelbetegnelse | Servitut | Sikkerhedszone | Tinglysningsrids |
|---|---|---|---|---|
| | Silkeborg Markjorder | | | |
| 366 | 1579 | F-2,F-3 | 2 x 1,5 m | F-205 |
| 372 | 1574 | F-2,F-3 | 2 x 1,5 m | F-205 |
| | Virklund By, Them | | | |
| 372 | 2b, 52a | F-2,F-3 | 2 x 1,5 m | F-205,F-207 |
| 374 | 6a | F-2,F-3 | 2 x 1,5 m | F-207 |
| 382 | 5da | F-2,F-3 | 2 x 1,5 m | F-207 |
| 386 | 5cz | F-2,F-3 | 2 x 1,5 m | F-207 |
| 388 | 5a | F-2,F-3 | 2 x 1,5 m | F-207 |
| 404 | 5dd | F-2 | | F-209 |
| 406 | 27a | F-2 | | F-209 |
| 450 | 11e | F-2 | | F-209 |
| 460 | 11m | F-2 | | F-209 |
| 462 | 11a, 11i | F-2 | | F-211 |
| | Balle By, Balle | | | |
| 472 | 10e | F-2 | | F-213 |

Justitsministeriets genpartpapir

Servitut for naturgasfordelingsnettet (F 2).

Den til enhver tid værende ejer er pligtig at respektere nedlægning og tilstedeværelse af energiførende ledning med tilbehør, således som vist på vedhæftede rids.

1. Inden for et 10 m bredt bælte omkring ledningens midte gælder følgende bestemmelser:

   a. Arealet må ikke bebygges eller beplantes med træer med dybtgående rødder eller benyttes på anden måde, der kan være til gene for ledningsanlægget. Ej heller må der placeres hegnspæle og lignende i dybde over 60 cm. Som undtagelse herfra gælder dog:

      Læhegn kan plantes på tværs af servitutarealerne, men ikke inden for 2 m's afstand fra ledningsmidten.

      På arealer med eksisterende skov, fredskovspligt eller plantage er det tilladt at foretage beplantning med dybtgående rødder indtil 2 m's afstand fra ledningsmidten.

      På arealer, der senere måtte blive belagt med fredskovspligt, eller arealer, der senere udlægges som skov eller plantage, kan der foretages beplantning med dybtgående rødder indtil 2 m's afstand fra ledningsmidten, forudsat at der opnås særlig tilladelse fra ledningsejeren.

   b. Drænledning, fjernvarmeledning, vandledning, kloak, elektriske kabler eller lignende må ikke nedlægges i arealet uden efter forudgående aftale med ledningsejeren. Grøftegravning, såvel uddybning af eksisterende grøfter som anlæg af nye, påfyldning eller afgravning af jord eller anlæg af nye veje må ikke finde sted uden særlig tilladelse fra den påtaleberettigede. Jorden må dyrkes i den udstrækning, det er muligt uden at beskadige ledningen. Dog må jorden ikke bearbejdes dybere end 60 cm.

   c. Ejer, bruger eller trediemand må ikke grave, bore m.v. med mekaniske redskaber i servitutarealet uden særlig tilladelse fra og under tilsyn af ledningsejeren.

   d. Ledningsejeren eller dennes repræsentanter kan færdes på ejendommen for at foretage eftersyn, udskiftninger og vedligeholdelse af ledningen og

Akt: Skab nr.
(udfyldes af dommerkontoret)

tilbehør mod erstatning for derved forvoldt skade. I tilfælde af uenighed om erstatningens størrelse fastsættes denne ved voldgift i overensstemmelse med reglerne i punkt 8 i landsaftalen mellem landbrugsorganisationerne og naturgasselskaberne for de ejendomme, der er omfattet af aftalen, og i øvrigt af to af retten udmeldte, uvildige personer.

Hvor der i overensstemmelse med pkt. 1.a. findes træer med dybtgående rødder i en afstand indtil 2 m fra ledningsmidten, er ledningsejeren berettiget til på egen bekostning og uden yderligere erstatning at lade friholde et passagebælte på 4 m's bredde og i indtil 5 m's højde.

2. Ledningsejeren kan lade anlægge supplerende ledninger og tilbehør hertil inden for ovennævnte bælte mod særskilt erstatning herfor, herunder erstatning for eventuelle udvidelser af servitutbælter, afgrødetab, strukturskade m.v.

3. Ledningsejeren er berettiget til at overdrage til trediemand de rettigheder og pligter, som følger af denne servitut.

4. Påtaleberettiget er den til enhver tid værende ledningsejer. På nuværende tidspunkt er ledningsejeren Naturgas Midt/Nord I/S.

PRINCIPSNIT
IKKE I MÅL

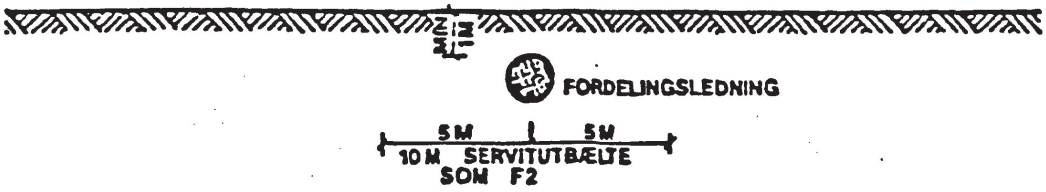

## Servitut om sikkerhedszone (F 3).

1. Uden for det 10 m brede servitutbælte omkring fordelingledningen etableres en sikkerhedszone med en bredde som anført i matrikelnummerfortegnelsen til hver side af ledningsservitutten. Inden for sikkerhedszonen er der forbud mod opførelse af bygninger, som tjener til ophold for mennesker, og der er påbud om at underrette ledningsejeren ved opførelse af andre bygninger.

2. Ledningsejeren kan lade anlægge supplerende ledninger og tilbehør hertil inden for ovennævnte bælte mod særskilt erstatning herfor, herunder erstatning for eventuelle udvidelser af servitutbælter, afgrødetab, strukturskade m.v.

3. Ledningsejeren er berettiget til at overdrage til trediemand de rettigheder og pligter, som følger af denne servitut.

4. Påtaleberettiget er den til enhver tid værende ledningsejer. På nuværende tidspunkt er ledningsejeren Naturgas Midt/Nord I/S.

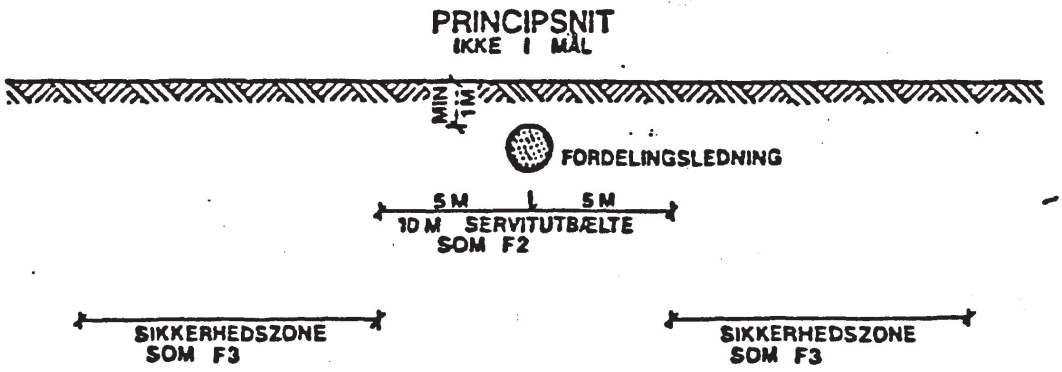

Akt: Skab nr.
(udfyldes af dommerkontoret)

TINGLYSNINGSBEGÆRING

Servitutbestemmelserne begæres tinglyst på de respektive matr. nre. med prioritet forud for pantegæld, hvorved bemærkes, at indskrænkningerne er pålagt ved ekspropriation, og at erstatningen er udbetalt under tilbørligt hensyn til panthaverne.

Samtidig begæres dokument om ekspropriation til anlæg af naturgasdistributionsnet, tinglyst den 2. okt. 1985, aflyst på de i matrikelnummerfortegnelsen anførte ejendomme.

Viborg, den 2/4-87

For Naturgas Midt/Nord I/S:

INDFØRT I DAGBOGEN FOR
RETTEN I SILKEBORG

DEN 9 APR. 1987

LYST

e.b.
Karin Holm
ass.

Justitsministeriets oppartrapir
Jypa A/S . Viby J.
1375

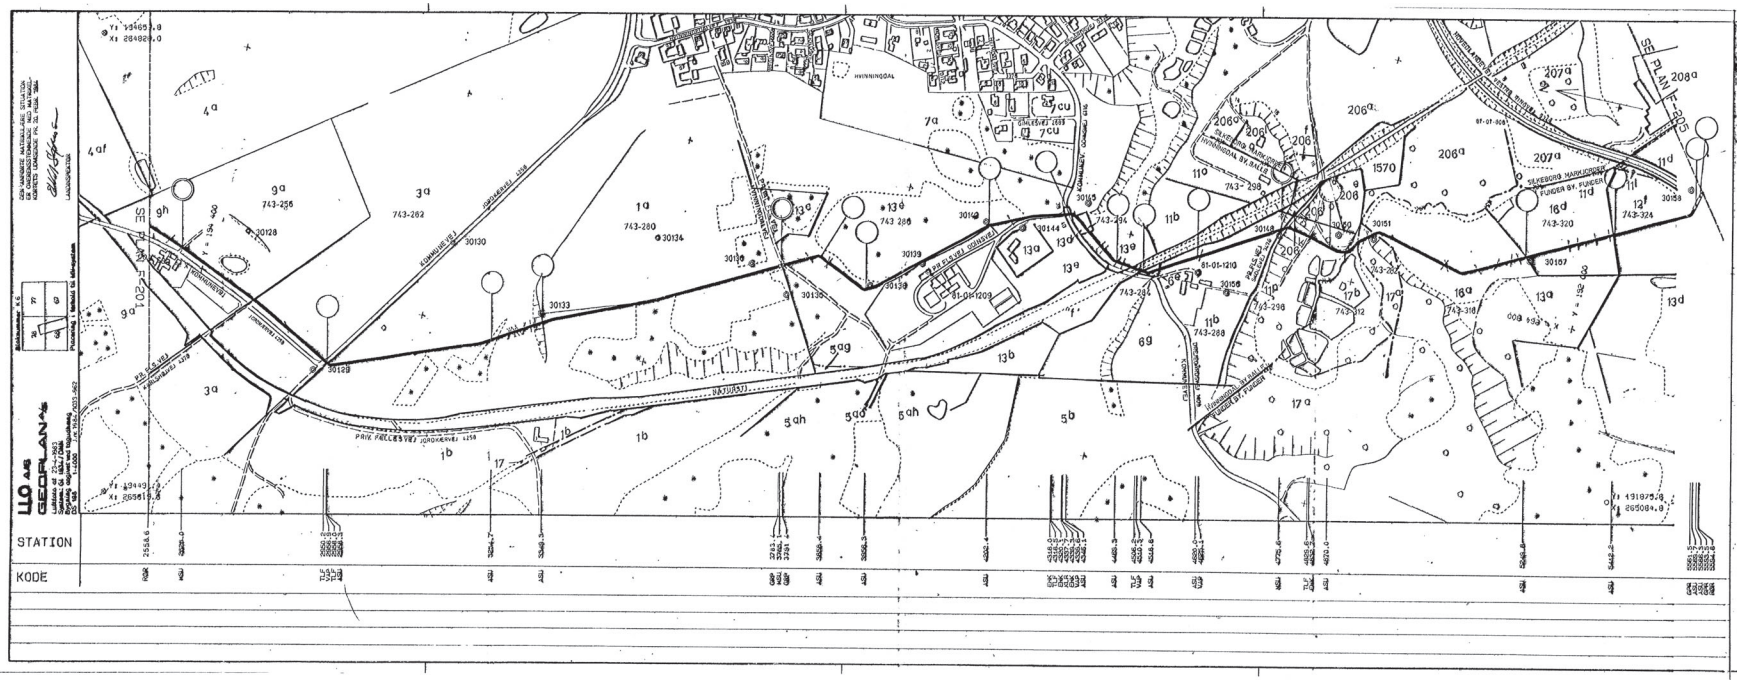
STATION
KODE
SE PLAN F-205
SE PLAN F-207
SE PLAN F-208
KOMMUNE VEJ
GRUSBANEVEJ
PRIVAT FÆLLESVEJ (JORDBRUGSVEJ 1258)
SKOVVEJEN
HVINNINGDAL
SILKEBORG HARKUCRONE
FUNDER BY, FUNDER
LLO A/S
GEOPLAN A/S
NATURGAS MIDT/NORD I/S
NORREMARKSVEJ 17 8600 VIBORG TELEFON 86 62 64 99
TITEL
FORDELINGSLEDNING 540, SILKEBORG-THEM
SILKEBORG KOMMUNE, KM 2.559 - 5.595
SOM UDFØRT, TINGLYSNINGSRIDS
KONSULENT
LANDINSPEKTØRKONTORET, SILKEBORG
HANDVÆRKERVEJ 15, 8600 SILKEBORG, 86-821688
FORMAT
297 x 973 194 (a) standard
TEGNINGSOPBYGNING
MÅLESTOK
1 : 4000
540-743-1
F-203-A
SIGNATURFORKLARING
GASLEDNING MED REGISTRERING AF FREMMED LEDNING VED GASLEDNINGEN
GASLEDNING MED REGISTRERING AF ORÆN VED GASLEDNINGEN
KODE SIGNATUR FORKLARING
FØR PUNKT PÅ FØR
SV SVEJSNING
BØJ PRÆFAB. BØJNINGER
TEE TEE
V VENTIL
GPR GENNEMPRESSING
SSK BESKYTTELSESRØR
VSP VENTILSPINDELTOP
ANK JORDANKER
BRY BETONRYTTERE
OKS DÆKPLADE (STÅL)
OKB DÆKPLADE (BETON)
ASU AFMÆRKNINGSSTANDER U.HAT
ASM AFMÆRKNINGSSTANDER M.HAT
MSU MÅLESTANDER U.HAT
MSM MÅLESTANDER M.HAT
KRYDSENDE LEDNINGER
KODE FORKLARING
KLS KLOAKLEDNING (SPILDEVAND)
KLR KLOAKLEDNING (REGNVAND)
KLP KLOAKLEDNING (PLAST)
KLB KLOAKLEDNING (BETON)
FJV FJERNVARMERØR
FJK FJERNVARMEKANAL
ORP ORÆN, PLAST
ORA ORÆN, ANDET
TLP TLF-KABEL
ELN EL-KABEL (LAVSPÆNDING)
EHN EL-KABEL (HØJSPÆNDING)
ANK ANTENNE-KABEL
KAØ KABEL I ØVRIGT
ANØ ANODEKABEL
VAP VANDLEDNING, PLAST
VAJ VANDLEDNING, JERN
TAØ TILKLEMME ANLÆGT GASLEDNING
RØØ RØRLEDNING I ØVRIGT
OFR OFFERANODE
12 af MATRIKELNUMMER
743-106 LØBENUMMER
ØVERSIGTSPLAN: SE PLAN F-051
ØVRIGE SIGNATURER I HENHOLD TIL DS. 198
A FØRSTEUDGAVE 19.2.86 GW ASK 19.2.86
UDGAVE BETEGNELSE/REVISIONER DATO TEGN KONTR. DATO KS.

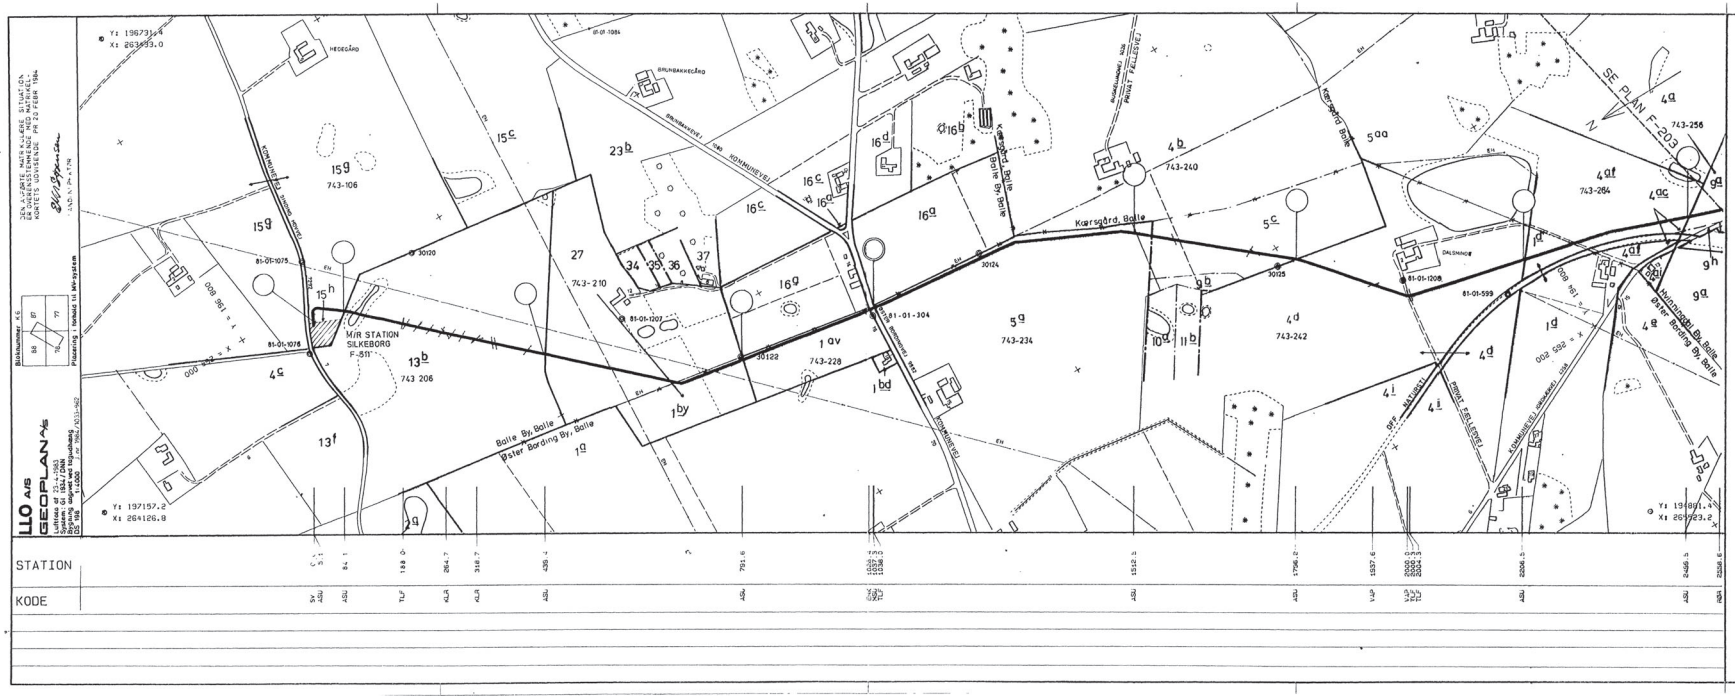


**SIGNATURFORKLARING**

GASLEDNING MED REGISTRERING AF FREMMED LEDNING VED GASLEDNINGEN

GASLEDNING MED REGISTRERING AF DRÆN VED GASLEDNINGEN

| KODE | SIGNATUR | FORKLARING |
|---|---|---|
| RØR | | PUNKT PÅ RØR |
| SV | | SVEJSNING |
| BØJ | | PRÆFAB. BØJNINGER |
| TEE | | TEE |
| V | | VENTIL |
| GFR | | GENNEMPRESNING |
| BSK | | BESKYTTELSESRØR |
| VST | | VENTILSPINDELTOP |
| ANK | | JORDANKER |
| BRV | | BETONRYTTEIE |
| DKS | | DÆKPLADE (STÅL) |
| DKB | | DÆKPLADE (BETON) |
| ASU | | AFMÆRKNINGSSTANDER U. HAT |
| ASM | | AFMÆRKNINGSSTANDER M. HAT |
| MSU | | MÅLESTANDER U. HAT |
| MSM | | MÅLESTANDER M. HAT |

| KRYDSENDE LEDNINGER | |
|---|---|
| KODE | FORKLARING |
| KLS | KLOAKLEDNING (SPILDEVAND) |
| KLR | KLOAKLEDNING (REGNVAND) |
| KLP | KLOAKLEDNING (PLAST) |
| KLB | KLOAKLEDNING (BETON) |
| FJR | FJERNVARMERØR |
| FJK | FJERNVARMEKANAL |
| DRP | DRÆN, PLAST |
| DRA | DRÆN, ANDET |
| TLF | TLF.-KABEL |
| ELK | EL-KABEL (LAVSPÆNDING) |
| EHK | EL-KABEL (HØJSPÆNDING) |
| ANK | ANTENNE-KABEL |
| KAØ | KABEL I ØVRIGT |
| ANO | ANODEKABEL |
| VAP | VANDLEDNING, PLAST |
| VAJ | VANDLEDNING, JERN |
| TAG | TIDLIGERE ANLAGT GASLEDNING |
| RØØ | RØRLEDNING I ØVRIGT |
| OFA | OFFERANODE |

12 $\underline{a}$ f — MATRIKELNUMMER
743-106 — LØBENUMMER

**OVERSIGTSPLAN: SE PLAN F-051-A**

| UDGAVE | BETEGNELSE/REVISIONER | DATO | TEGN. | KONTR. | DATO | KS. |
|---|---|---|---|---|---|---|
| A | FØRSTE UDGAVE | 13 2 86 | GW | ASK | 14 2 86 | |

**NATURGAS MIDT/NORD I/S**
NØRREMARKSVEJ 17 8800 VIBORG TELEFON 06 62 64 99

TITEL: FORDELINGSLEDNING 540, SILKEBORG-THEM
SILKEBORG KOMMUNE, KM 0.000 - 2.559
SOM UDFØRT, TINGLYSNINGSRIDS

KONSULENT: LANDINSPEKTØRGAARDEN, SILKEBORG
SAG NR.: HAANDVÆRKERVEJ 6, 8600 SILKEBORG, 06-821688

FORMAT: 297 x 950
MÅLESTOK: 1:4000
TEGNINGSIDENTIFIKATION: 540-743-T — F-201-A
NGNN ARKIV NR. — BET. — LØBENR. — UDG.

Bestillingsformular
Y-1 fløj

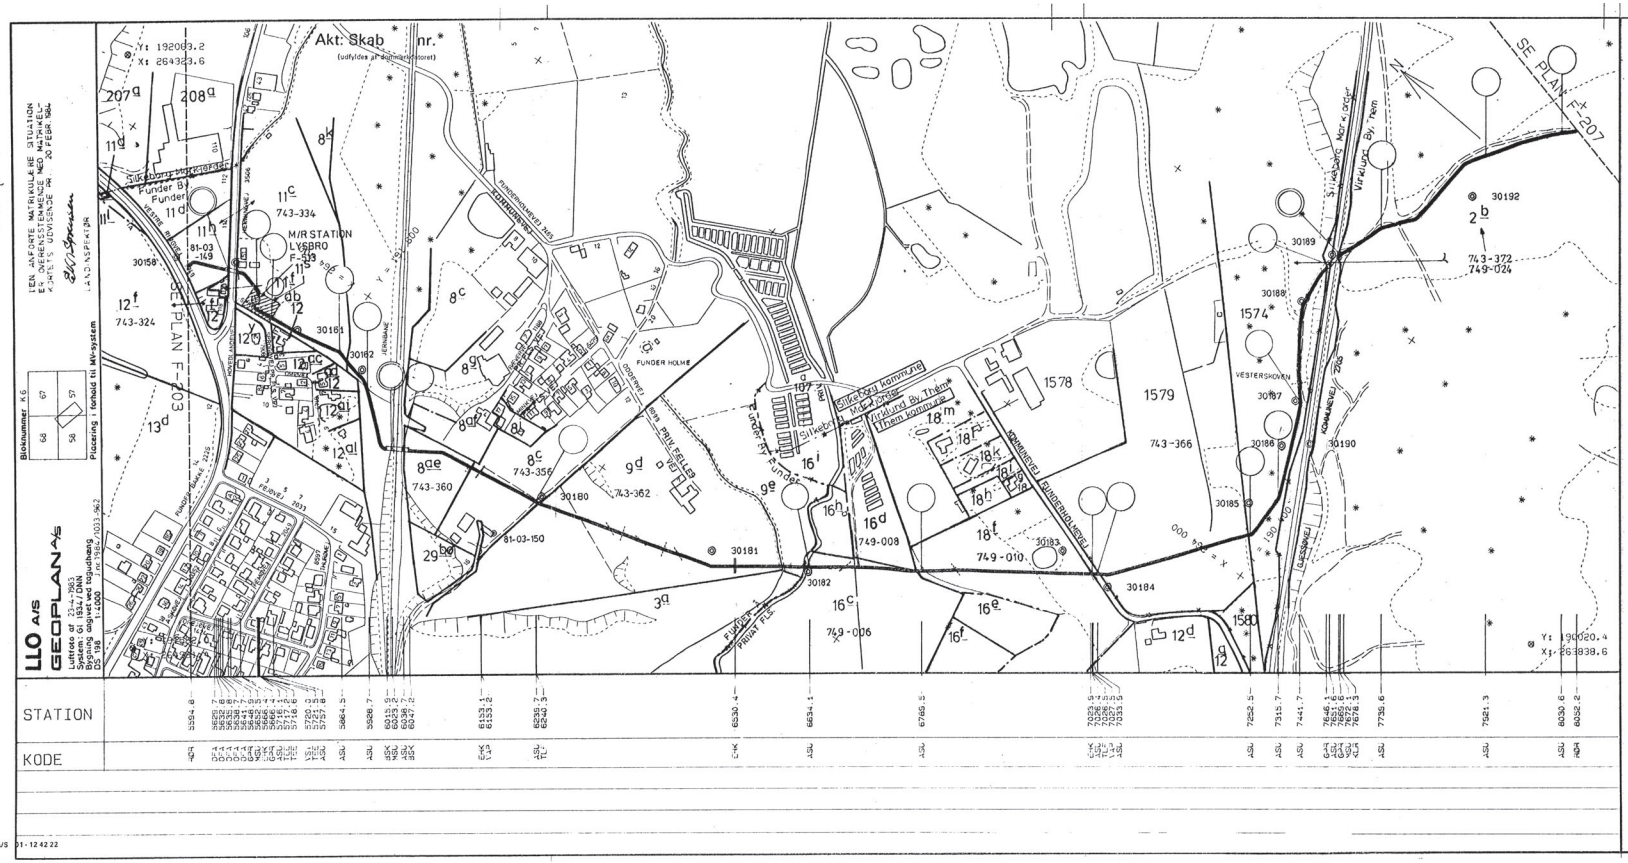


## SIGNATURFORKLARING

GASLEDNING MED REGISTRERING AF FREMMED LEDNING VED GASLEDNINGEN

GASLEDNING MED REGISTRERING AF DRÆN VED GASLEDNINGEN

| KODE | SIGNATUR | FORKLARING |
|---|---|---|
| RØR | | PUNKT PÅ RØR |
| SV | | SVEJSNING |
| RØJ | | PRÆFAB. BØJNINGER |
| TEE | | TEE |
| V | | VENTIL |
| GPR | | GENNEMPRESNING |
| BSK | | BESKYTTELSESRØR |
| VST | | VENTILSPINDELTOP |
| ANK | | JORDANKER |
| BRY | | BETONRYTTERE |
| DKS | | DÆKPLADE (STÅL) |
| DKB | | DÆKPLADE (BETON) |
| ASU | | AFMÆRKNINGSSTANDER U. HAT |
| ASM | | AFMÆRKNINGSSTANDER M. HAT |
| MSU | | MÅLESTANDER U. HAT |
| MSM | | MÅLESTANDER M. HAT |

KRYDSENDE LEDNINGER

| KODE | FORKLARING |
|---|---|
| KLS | KLOAKLEDNING (SPILDEVAND) |
| KLR | KLOAKLEDNING (REGNVAND) |
| KLP | KLOAKLEDNING (PLAST) |
| KLB | KLOAKLEDNING (BETON) |
| FJR | FJERNVARMERØR |
| FJK | FJERNVARMEKANAL |
| DRP | DRÆN, PLAST |
| DRA | DRÆN, ANDET |
| TLF | TLF-KABEL |
| ELK | EL-KABEL (LAVSPÆNDING) |
| EHK | EL-KABEL (HØJSPÆNDING) |
| ANK | ANTENNE-KABEL |
| KAØ | KABEL I ØVRIGT |
| ANO | ANODEKABEL |
| VAP | VANDLEDNING, PLAST |
| VAJ | VANDLEDNING, JERN |
| TAG | TIDLIGERE ANLAGT GASLEDNING |
| RØØ | RØRLEDNING I ØVRIGT |
| OFA | OFFERANODE |

12 af — MATRIKELNUMMER
743-106 — LØBENUMMER

**OVERSIGTSPLAN: SE PLAN F-051-A**

| UDGAVE | BETEGNELSE/REVISIONER | DATO | TEGN. | KONTR. | DATO | KS. |
|---|---|---|---|---|---|---|
| A | FØRSTE UDGAVE | 18.2.86 | D.W. | ASK | 18.2.86 | |

**NATURGAS MIDT/NORD I/S**
NØRREMARKSVEJ 17 8800 VIBORG TELEFON 06-62 64 99

TITEL: FORDELINGSLEDNING 540, SILKEBORG-THEM
SILKEBORG KOMMUNE, KM 5.595 - 8.052
SOM UDFØRT, TINGLYSNINGSRIDS

KONSULENT: LANDINSPEKTØRGAARDEN, SILKEBORG
SAG NR.: HAANDVÆRKERVEJ 6, 8600 SILKEBORG, 06-821688

FORMAT: 297 × 755 mm
MÅLESTOK: 1:4000
TEGNINGSIDENTIFIKATION: 540-743-I — NGMN ARKIV NR.
F-205-A — BET. LØBENR. UDG.

At denne kort-genpart er nøjagtig genpart af det originale kort vedrørende ejendommen(e)
mtr. nr. 11f m.fl. FUNDER BY, FUNDER 1579 m.fl. SILKEBORG MARKLODDER
attesteres herved SILKEBORG d. 16. MARTS 19 87
Navn
Bestillingsformular
Y-4 fløj
Elektra A/S 01-12 42 22
PLANEN ER AJOURFØRT MATRIKULÆRT DEN 16. MARTS 1987 FSV. MATR.NR. 11f FUNDER BY, FUNDER

| STATION | 8032.2 | 8355.6 | 8514.9 | 8727.3 | 8805.4 | 9133.3 | 9428.3 | 9872.5 | 10309.4 | 10423.9 | 10525.8 | 10717.4 | 10806.1 |
|---|---|---|---|---|---|---|---|---|---|---|---|---|---|
| KODE | RØR | ASU | ASU | ASU | KGU | ASU | ASU | ASU | ASU | ASU | KLØ | KGU | RØR |

## SIGNATURFORKLARING

GASLEDNING MED REGISTRERING AF FREMMEED LEDNING VED GASLEDNINGEN

GASLEDNING MED REGISTRERING AF DRÆN VED GASLEDNINGEN

| KODE | SIGNATUR | FORKLARING |
|---|---|---|
| RØR | | PUNKT PÅ RØR |
| SV | | SVEJSNING |
| BØJ | | PRÆFAB. BØJNINGER |
| TEE | | TEE |
| V | | VENTIL |
| GPR | | GENNEMPRESNING |
| BSK | | BESKYTTELSESRØR |
| VSY | | VENTILSPINDELTOP |
| ANK | | JORDANKER |
| BRY | | BETONRYTTERE |
| OKS | | DÆKPLADE (STÅL) |
| OKB | | DÆKPLADE (BETON) |
| ASU | | AFMÆRKNINGSSTANDER U. HAT |
| ASM | | AFMÆRKNINGSSTANDER M. HAT |
| MSU | | MÅLESTANDER U. HAT |
| SM | | MÅLESTANDER M. HAT |

| KRYDSENDE LEDNINGER | |
|---|---|
| KODE | FORKLARING |
| KLS | KLOAKLEDNING (SPILDEVAND) |
| KLR | KLOAKLEDNING (REGNVAND) |
| KLP | KLOAKLEDNING (PLAST) |
| KLB | KLOAKLEDNING (BETON) |
| FJR | FJERNVARMERØR |
| FJK | FJERNVARMEKANAL |
| DRP | DRÆN, PLAST |
| DRA | DRÆN, ANDET |
| TLF | TLF.-KABEL |
| ELK | EL-KABEL (LAVSPÆNDING) |
| EHK | EL-KABEL (HØJSPÆNDING) |
| ANK | ANTENNE-KABEL |
| KAØ | KABEL I ØVRIGT |
| ANO | ANODEKABEL |
| VAP | VANDLEDNING, PLAST |
| VAJ | VANDLEDNING, JERN |
| TAG | TIDLIGERE ANLAGT GASLEDNING |
| RØØ | RØRLEDNING I ØVRIGT |
| OFA | OFFERANODE |

12 af 743-106 — MATRIKELNUMMER / LØBENUMMER

OVERSIGTSPLAN: SE PLAN F-051

| UDGAVE | BETEGNELSE/REVISIONER | DATO | TEGN. | KONTR. | DATO | KS. |
|---|---|---|---|---|---|---|
| A | FØRSTE UDGAVE | 18.2.99 | D.W. | ASK | 18/2-99 | 22/2-99 |

**NATURGAS MIDT/NORD I/S**
NØRREMARKSVEJ 17 9800 VIBORG TELEFON 96 62 64 99

TITEL: FORDELINGSLEDNING 540, SILKEBORG-THEM
SILKEBORG KOMMUNE, KM 8.052 - 10.808
SOM UDFØRT, TINGLYSNINGSRIDS

KONSULENT: LANDINSPEKTØRDANMARK, SILKEBORG
SAG NR.: HANNOVERKERVEJ 6, 8600 SILKEBORG, 86-821688
FORMAT: 297 x 950 MM
MÅLESTOK: 1:4000
TEGNINGSIDENTIFIKATION: 540-743-T — NGMN ARKIV NR.
F-207-A — BET. LØBENR. UDG.

Ved gyldigheden af denne kort-gengivelse er nøjagtig gengivelse af det gyldige ejendomskort(e) m. m. 56 m.fl. VIRKLUND BY THEM d. 18.MARTS 19 99 Underskrift: [illegible]
Y- fløj

At denne kort-genpart er nøjagtig genpart af det originale kort vedrørende ejendommen(e)
matr. nr. 15g m.fl BALLE BY, BALLE
attesteres herved SILKEBORG d. 16.MARTS 1987 Navn

Bestillingsformular
Y-4 fløj

Justitsministeriets genpartskikkelsesred. Til kort.

PLANEN ER AJOURFØRT MATRIKULÆRT DEN 16.MARTS 1987 F.SV. MATR.NR.9AR OG 15h BALLE BY, BALLE

DEN ANFØRTE MATRIKULÆRE SITUATION ER OVERENSSTEMMENDE MED MATRIKELKORTETS UDVISENDE PR. 20.FEBR. 1986

LANDINSPEKTØR

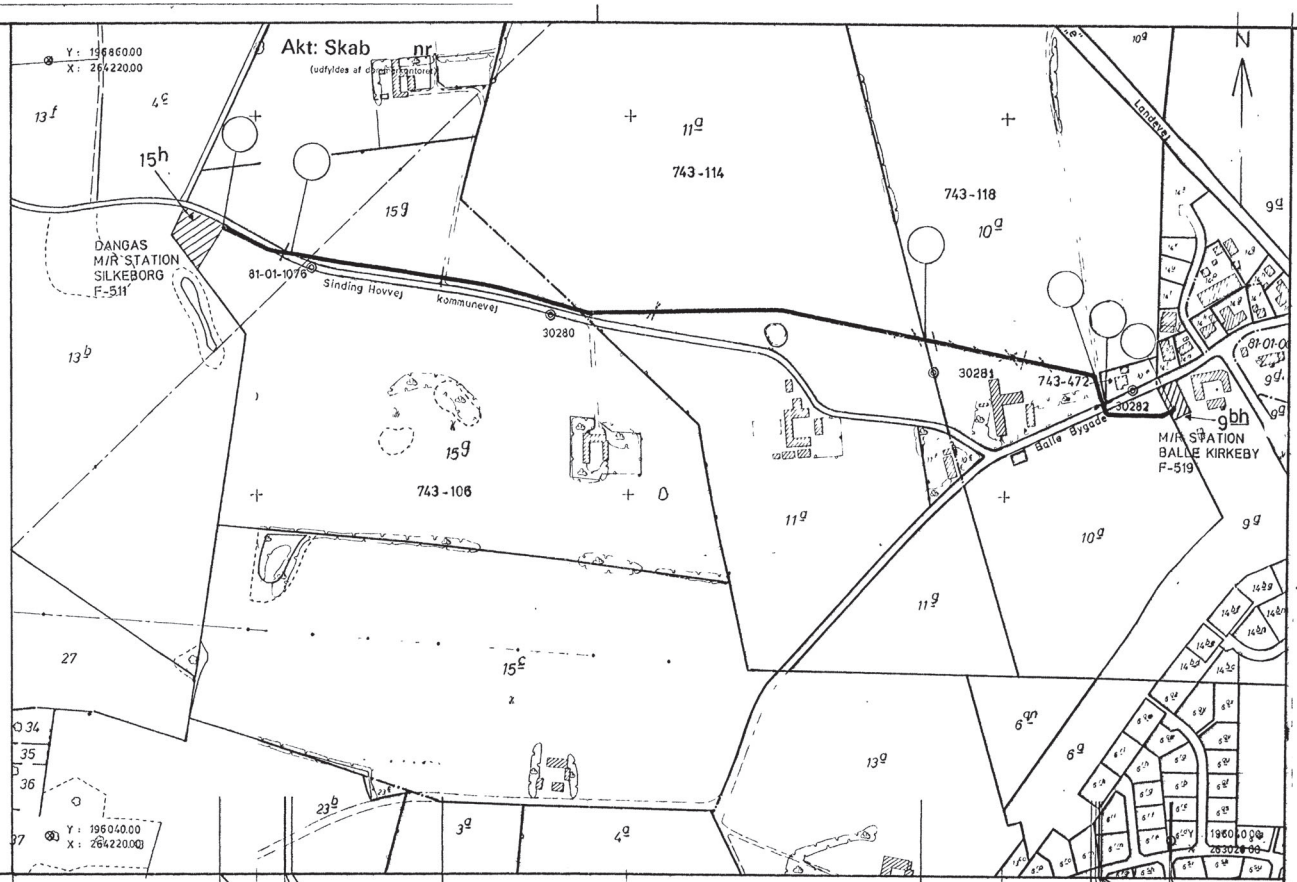


| STATION | 20000.0 | 20000.0 | 20075.7 | 20076.1 | 20083.6 | 20246.4 | 20770.0 | 20856.3 | 20872.3 | 20882.3 | 20885.7 | 20886.5 | 20891.6 | 21068.3 | 21069.8 |
|---|---|---|---|---|---|---|---|---|---|---|---|---|---|---|---|
| KODE | SV | ASU | KAØ | TLF | ASU | TLF | ASU | ASU | VST | TLF | VAJ | VAJ | ASU | ASU | SV |

## SIGNATURFORKLARING

GASLEDNING MED REGISTRERING AF FREMMED LEDNING VED GASLEDNINGEN
GASLEDNING MED REGISTRERING AF DRÆN VED GASLEDNINGEN

| KODE | SIGNATUR | FORKLARING |
|---|---|---|
| RØR | | PUNKT PÅ RØR |
| SV | | SVEJSNING |
| BØJ | | PRÆFAB. BØJNINGER |
| TEE | | TEE |
| V | | VENTIL |
| GPR | | GENNEMPRESNING |
| BSK | | BESKYTTELSESRØR |
| VST | | VENTILSPINDELTOP |
| ANK | | JORDANKER |
| BRY | | BETONRYTTERE |
| DKS | | DÆKPLADE (STÅL) |
| DKB | | DÆKPLADE (BETON) |
| ASU | | AFMÆRKNINGSSTANDER U. HAT |
| ASM | | AFMÆRKNINGSSTANDER M. HAT |
| MSU | | MÅLESTANDER U. HAT |
| MSM | | MÅLESTANDER M. HAT |

KRYDSENDE LEDNINGER

| KODE | FORKLARING |
|---|---|
| KLS | KLOAKLEDNING (SPILDEVAND) |
| KLR | KLOAKLEDNING (REGNVAND) |
| KLP | KLOAKLEDNING (PLAST) |
| KLB | KLOAKLEDNING (BETON) |
| FJR | FJERNVARMERØR |
| FJK | FJERNVARMEKANAL |
| DRP | DRÆN, PLAST |
| DRA | DRÆN, ANDET |
| TLF | TLF-KABEL |
| ELK | EL-KABEL (LAVSPÆNDING) |
| EHK | EL-KABEL (HØJSPÆNDING) |
| ANK | ANTENNE-KABEL |
| KAØ | KABEL I ØVRIGT |
| ANO | ANODEKABEL |
| VAP | VANDLEDNING, PLAST |
| VAJ | VANDLEDNING, JERN |
| TAG | TIDLIGERE ANLAGT GASLEDNING |
| RØØ | RØRLEDNING I ØVRIGT |
| OFA | OFFERANODE |

12af MATRIKELNUMMER
743-042 LØBENUMMER

OVERSIGTSPLAN: SE PLAN F-051

| UDGAVE | BETEGNELSE/REVISIONER | DATO | TEGN. | KONTR. | DATO | KS. |
|---|---|---|---|---|---|---|
| B | AFMÆRKNINGSSTANDER FJERNET | 26.11.86 | DWA | ASK | 19/1-87 | SVES |
| A | FØRSTE UDGAVE | 19.2.86 | DW | ASK. | 19/2-86 | SVES |

**NATURGAS MIDT/NORD I/S**
NØRREMARKSVEJ 17 8800 VIBORG TELEFON 06-62 64 99

TITEL FORDELINGSLEDNING 540, SILKEBORG-THEM
SILKEBORG KOMMUNE, KM 20.000 - 21.070
SOM UDFØRT, TINGLYSNINGSRIDS

KONSULENT LANDINSPEKTØRGAARDEN, SILKEBORG
HAANDVÆRKERVEJ 8, 8600 SILKEBORG, 06-821688

FORMAT 297 x 580 mm.
MÅLESTOK 1: 4000
TEGNINGSIDENTIFIKATION
540-743-T NGMN ARKIV NR.
F-213-B BET. LØBENR. UDG.

Elektra A/S 01 12 42 22

At denne kort-genpart er nøjagtig genpart af det oprindelige kort vedrørende ejendommen(e)
mtr. nr. 5 cd m.fl. VIBKLUND BY, THEM
attesteres herved SILKEBORG d. 16. MARTS 19 87
Underskrift


Bestillingsformular
Y-4 fløj

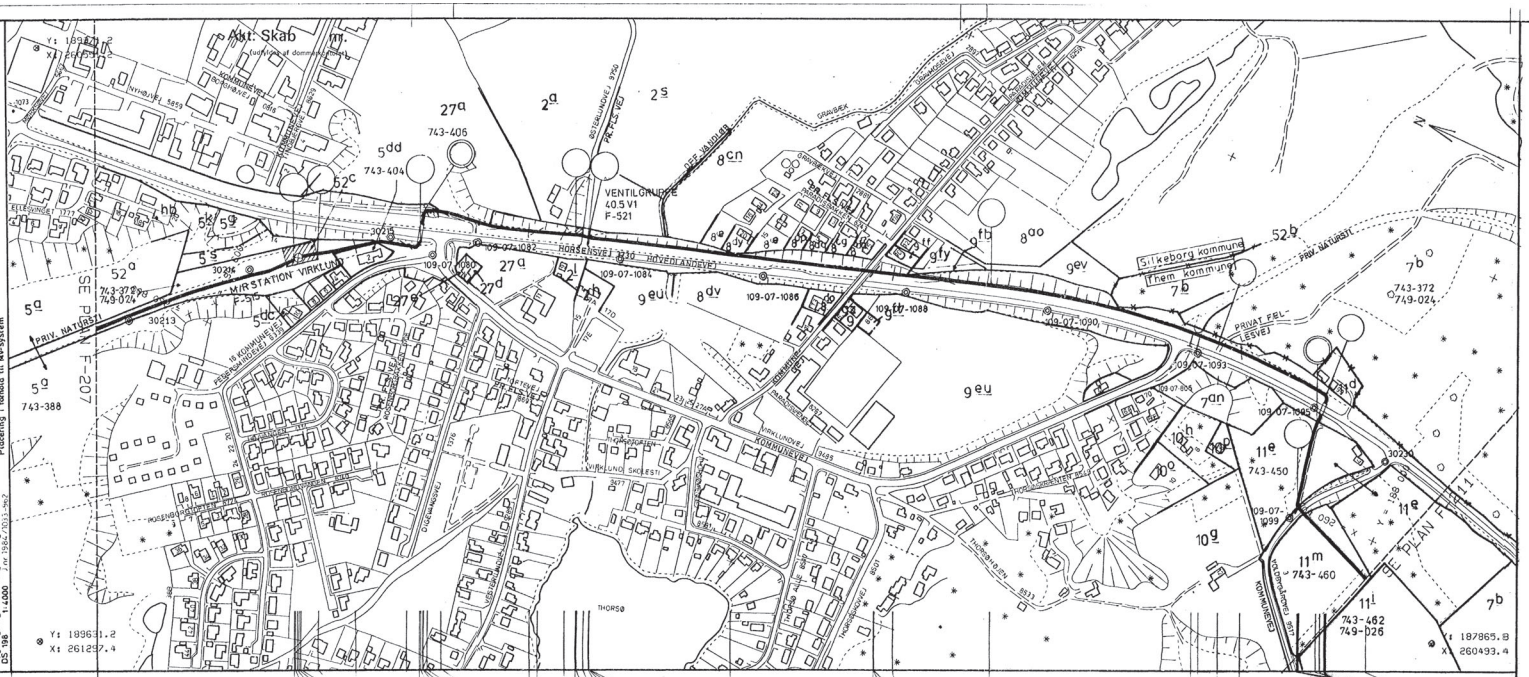


DEN AFTRYKTE MATRIKULÆRE SITUATION ER OVERENSSTEMMENDE MED MATRIKLKORTETS LOVVISENDE PR. 30. APRIL 1984

FLANGE DE AFGRØNT MATRIKULÆRT DEN 19. MARTS 1987 VIBKLUND BY, THEM

Blokinummer 4.6

Placering i forhold til MV-system

LLO A/S
GEOPLAN A/S
Luftfoto af 13.4.1984
Systemnr. 1-2-1-1-1
Bygning angivet ved tagudhæng

| STATION | KODE |
|---|---|
| 10808.1 | RØR |
| 11208.5 | ASU |
| 11210.0 | TEE |
| 11213.6 | TEE |
| 11215.3 | ASU |
| 11180.3 | KLR |
| 11263.5 | KLR |
| 11267.8 | BSK |
| 11307.5 | BSK |
| 11309.0 | VST |
| 11347.2 | FJR |
| 11472.8 | KLR |
| 11484.5 | KLR |
| 11521.5 | LAP |
| 11538.5 | TEE |
| 11539.5 | TEE |
| 11555.7 | ASU |
| 11557.4 | ASU |
| 11557.9 | ASU |
| 11755.8 | KLR |
| 11856.8 | KLR |
| 11857.2 | KLR |
| 11862.5 | KLR |
| 11863.7 | KLR |
| 12130.6 | ASU |
| 12410.7 | DKB |
| 12420.7 | DKB |
| 12448.8 | ASU |
| 12482.1 | KLR |
| 12613.4 | ASU |
| 12625.0 | BSK |
| 12641.5 | BSK |
| 12653.5 | BSK |
| 12673.5 | BSK |
| 12773.5 | BSK |
| 12775.5 | BSK |
| 12776.5 | BSK |
| 12811.5 | BSK |

Elektra A/S 01-12 42 22

## SIGNATURFORKLARING

GASLEDNING MED REGISTRERING AF FREMMED LEDNING VED GASLEDNINGEN
GASLEDNING MED REGISTRERING AF DRÆN VED GASLEDNINGEN

| KODE | SIGNATUR | FORKLARING |
|---|---|---|
| RØR | | PUNKT PÅ RØR |
| SV | | SVEJSNING |
| BØJ | | PRÆFAB. BØJNINGER |
| TEE | | TEE |
| V | | VENTIL |
| GPH | | GENNEMPRESNING |
| BSK | | BESKYTTELSESHØR |
| VST | | VENTILSPINDELTOP |
| ANK | | JORDANKER |
| BHY | | BETONHYTTERE |
| DKS | | DÆKPLADE (STÅL) |
| DKB | | DÆKPLADE (BETON) |
| ASU | | AFMÆRKNINGSSTANDER U. HAT |
| ASM | | AFMÆRKNINGSSTANDER M. HAT |
| MSU | | MÅLESTANDER U. HAT |
| MSM | | MÅLESTANDER M. HAT |

KRYDSENDE LEDNINGER

| KODE | FORKLARING |
|---|---|
| KLS | KLOAKLEDNING (SPILDEVAND) |
| KLR | KLOAKLEDNING (REGNVAND) |
| KLP | KLOAKLEDNING (PLAST) |
| KLB | KLOAKLEDNING (BETON) |
| FJR | FJERNVARMERØR |
| FJK | FJERNVARMEKANAL |
| DRP | DRÆN, PLAST |
| DRA | DRÆN, ANDET |
| TLF | TLF-KABEL |
| ELK | EL-KABEL (LAVSPÆNDING) |
| EHK | EL-KABEL (HØJSPÆNDING) |
| ANK | ANTENNE-KABEL |
| KAØ | KABEL I ØVRIGT |
| ANO | ANODEKABEL |
| VAP | VANDLEDNING, PLAST |
| VAJ | VANDLEDNING, JERN |
| TAG | TIDLIGERE ANLAGT GASLEDNING |
| RØØ | RØRLEDNING I ØVRIGT |
| OFA | OFFERANODE |

12 af
743-106

MATRIKELNUMMER
LØBENUMMER

OVERSIGTSPLAN: SE PLAN F-051-A

| UDGAVE | BETEGNELSE/REVISIONER | DATO | TEGN. | KONTR. | DATO | KS. |
|---|---|---|---|---|---|---|
| A | FØRSTE UDGAVE | 19.2.86 | DW | ASK | 20.2.86 | |

NATURGAS MIDT/NORD I/S
NØRREMARKSVEJ 17 8800 VIBORG TELEFON 06-62 64 99

TITEL FORDELINGSLEDNING 540, SILKEBORG-THEM
SILKEBORG KOMMUNE, KM 10.808 - 12.911
SOM UDFØRT, TINGLYSNINGSRIDS

KONSULENT LANDINGENIØRVÆSENET, SILKEBORG
SAG NR. HAARVÆRKSVEJ 6, 8600 SILKEBORG, 06-821600

FORMAT 297 * 765
MÅLESTOK 1:4000
TEGNINGSIDENTIFIKATION
540-743-T F-209-A
NGMN ARKIV NR BET. LØBENR. UDG.

Akt: Skab nr.
(udfyldes af dommerkontoret)

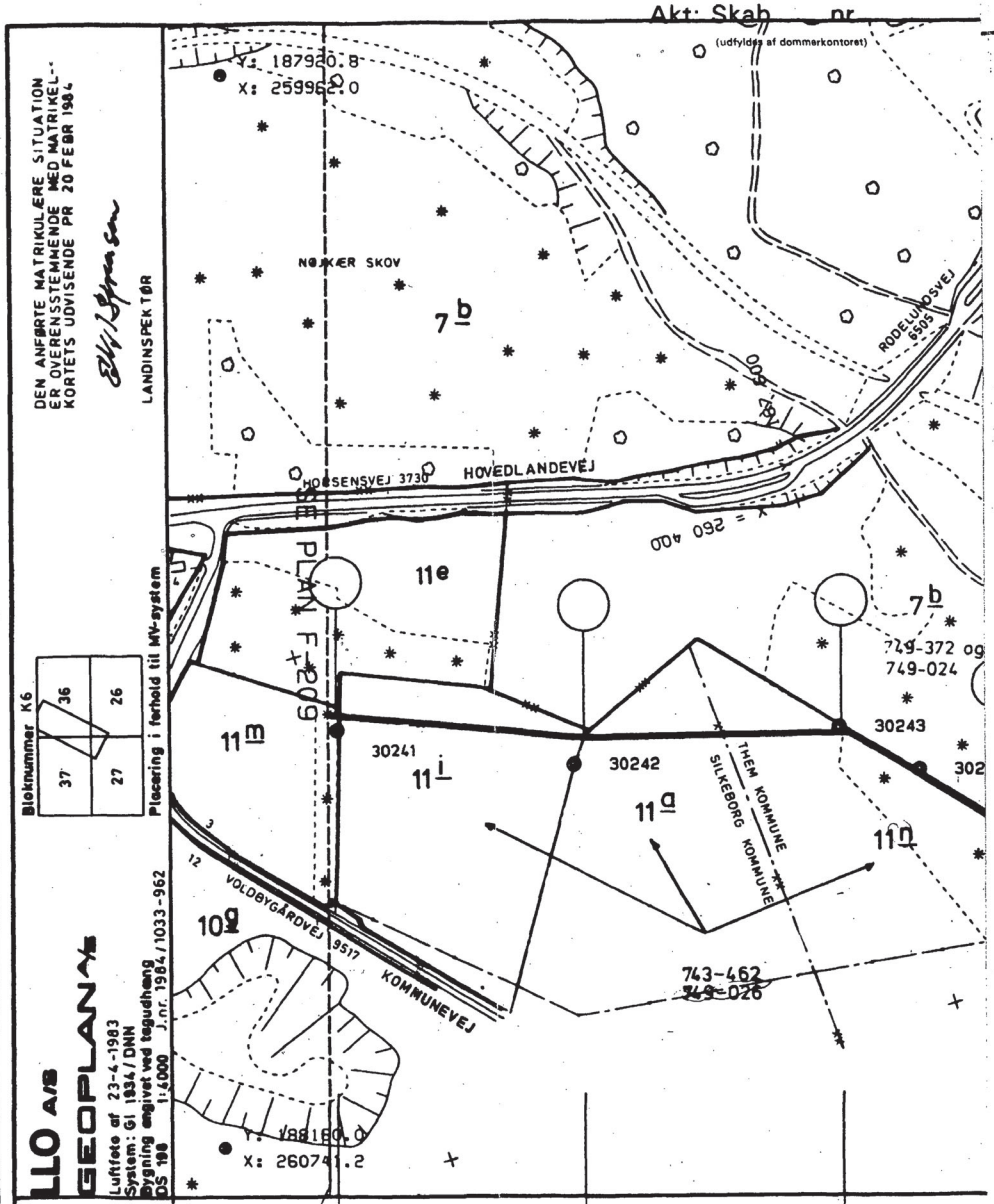


DEN ANFØRTE MATRIKULÆRE SITUATION ER OVERENSSTEMMENDE MED MATRIKEL-KORTETS UDVISENDE PR 20 FEBR 1984

LANDINSPEKTØR

Blocknummer K6

| | |
|---|---|
| 36 | 26 |
| 37 | 27 |

Placering i forhold til MV-system

LLO A/S
GEOPLAN A/S
Luftfoto af 23-4-1983
System: GI 1934/DNN
Bygning angivet ved tagudhæng
DS 198 1:4000 J.nr. 1984/1033-962

| STATION | 12911.3 | 12916.7 | 13105.6 | 13300.5 |
|---|---|---|---|---|
| KODE | RØR | ASU | ASU | ASU |

Den danske Landinspektørforening
Otto B. Wroblewski, Nytorv 19, 1450 København K

Justitsministeriets genpartpapir. Til kort.

At denne kort-genpart er nøjagtig genpart af det originale kort vedrørende ejendommen(e)
mtr. nr. 11a m.fl. VIRKLUND BY, THEM
attesteres herved SILKEBORG d. 7. APRIL 1987
Navn

Blanketnr. 296

## SIGNATURFORKLARING

GASLEDNING MED REGISTRERING AF FREMMED LEDNING VED GASLEDNINGEN
GASLEDNING MED REGISTRERING AF DRÆN VED GASLEDNINGEN

| KODE | SIGNATUR | FORKLARING |
|---|---|---|
| RØR | | PUNKT PÅ RØR |
| SV | | SVEJSNING |
| BØJ | | PRÆFAB. BØJNINGER |
| TEE | | TEE |
| V | | VENTIL |
| GPR | | GENNEMPRESNING |
| BSK | | BESKYTTELSESRØR |
| VST | | VENTILSPINDELTOP |
| ANK | | JORDANKER |
| BRY | | BETONRYTTERE |
| DKS | | DÆKPLADE (STÅL) |
| DKB | | DÆKPLADE (BETON) |
| ASU | | AFMÆRKNINGSSTANDER U. HAT |
| ASM | | AFMÆRKNINGSSTANDER M. HAT |
| MSU | | MÅLESTANDER U. HAT |
| MSM | | MÅLESTANDER M. HAT |

KRYDSENDE LEDNINGER

| KODE | FORKLARING |
|---|---|
| KLS | KLOAKLEDNING (SPILDEVAND) |
| KLR | KLOAKLEDNING (REGNVAND) |
| KLP | KLOAKLEDNING (PLAST) |
| KLB | KLOAKLEDNING (BETON) |
| FJR | FJERNVARMERØR |
| FJK | FJERNVARMEKANAL |
| DRP | DRÆN, PLAST |
| DRA | DRÆN, ANDET |
| TLF | TLF-KABEL |
| ELK | EL-KABEL (LAVSPÆNDING) |
| EHK | EL-KABEL (HØJSPÆNDING) |
| ANK | ANTENNE-KABEL |
| KAØ | KABEL I ØVRIGT |
| ANO | ANODEKABEL |
| VAP | VANDLEDNING, PLAST |
| VAJ | VANDLEDNING, JERN |
| TAG | TIDLIGERE ANLAGT GASLEDNING |
| RØØ | RØRLEDNING I ØVRIGT |
| OFA | OFFERANODE |

12 af 743-106 — MATRIKELNUMMER / LØBENUMMER

OVERSIGTSPLAN: SE PLAN F-051

| UDGAVE | BETEGNELSE/REVISIONER | DATO | TEGN. | KONTR. | DATO | KS. |
|---|---|---|---|---|---|---|
| A | FØRSTE UDGAVE | 19.2.86 | DW | ASK | 19.2.86 | |

**NATURGAS MIDT/NORD I/S**
NØRREMARKSVEJ 17 8800 VIBORG TELEFON 06-62 64 99

TITEL: FORDELINGSLEDNING 540, SILKEBORG-THEM
SILKEBORG KOMMUNE, KM 12.911 - 15.351
SOM UDFØRT, TINGLYSNINGSRIDS

KONSULENT: LANDINSPEKTØRGAARDEN, SILKEBORG
SAG NR.: HAANDVÆRKERVEJ 6, 8600 SILKEBORG, 06-821688

| FORMAT 297×950 | TEGNINGSIDENTIFIKATION | |
|---|---|---|
| MÅLESTOK 1:4000 | 540-743-I (NGMN ARKIV NR.) | F-211-A (BET. LØBENR. UDG.) |